



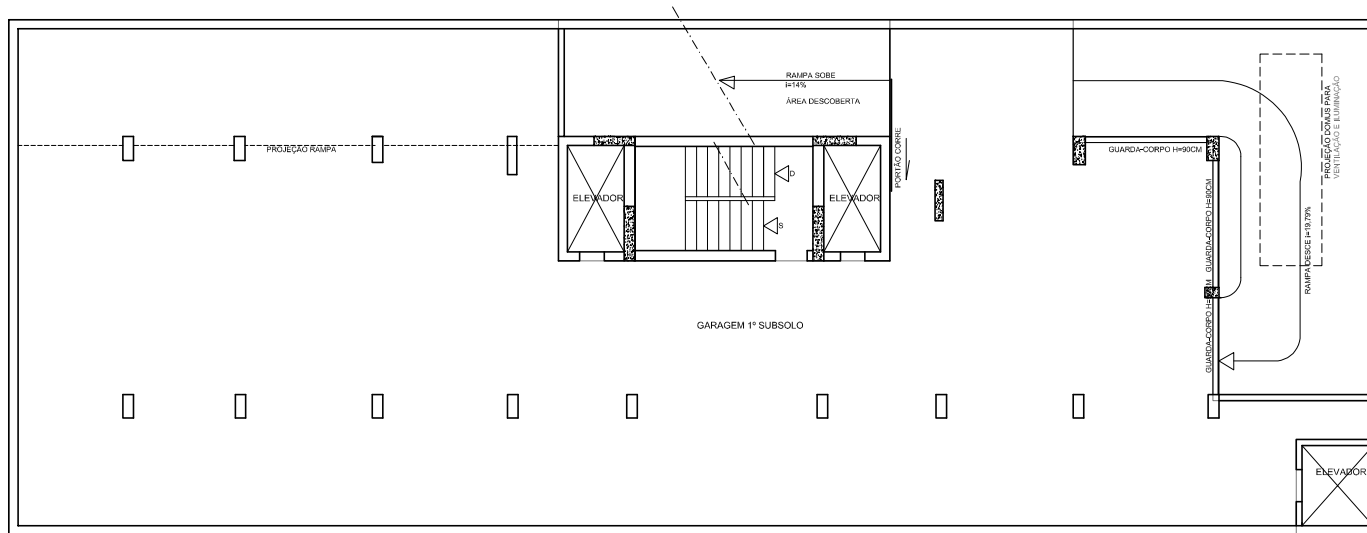

PLANTA DO 1º SUBSOLO  
ESCALA 1:50

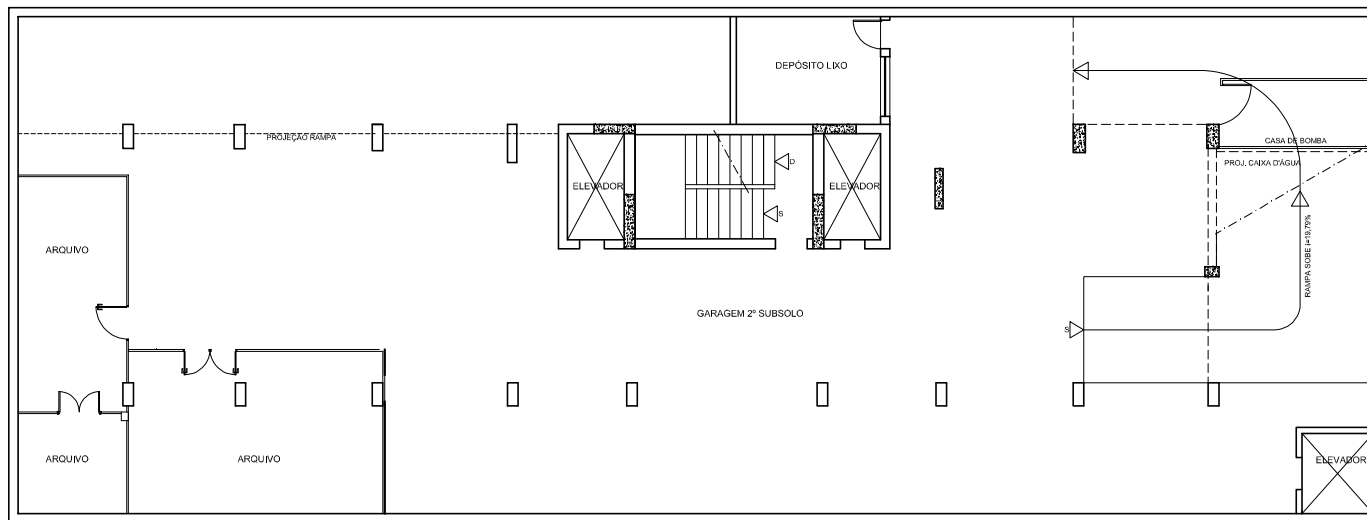

PLANTA DO 2º SUBSOLO  
ESCALA 1:50

| QUADRO GERAL DE ÁREAS |            |              |              |          |                |                  |
|-----------------------|------------|--------------|--------------|----------|----------------|------------------|
| PAVIMENTO             | ÁREA COMUM | CDD FLORESTA | POSTAL SAÚDE | CSMT     | ESTACIONAMENTO | ÁREA NÃO ÚTILIZ. |
| 1º PAVIMENTO          | 96,45 m²   | 274,53 m²    | 0,00 m²      | 0,00 m²  | 0,00 m²        | 0,00 m²          |
| 2º PAVIMENTO          | 43,38 m²   | 314,31 m²    | 0,00 m²      | 0,00 m²  | 0,00 m²        | 0,00 m²          |
| 3º PAVIMENTO          | 57,79 m²   | 177,98 m²    | 0,00 m²      | 0,00 m²  | 0,00 m²        | 0,00 m²          |
| 4º PAVIMENTO          | 28,47 m²   | 0,00 m²      | 186,13 m²    | 0,00 m²  | 0,00 m²        | 0,00 m²          |
| 5º PAVIMENTO          | 28,47 m²   | 0,00 m²      | 186,13 m²    | 0,00 m²  | 0,00 m²        | 0,00 m²          |
| 6º PAVIMENTO          | 28,47 m²   | 0,00 m²      | 123,36 m²    | 0,00 m²  | 0,00 m²        | 62,77 m²         |
| 7º PAVIMENTO          | 35,02 m²   | 0,00 m²      | 0,00 m²      | 28,39 m² | 0,00 m²        | 151,19 m²        |
| 8º PAVIMENTO          | 34,93 m²   | 0,00 m²      | 0,00 m²      | 0,00 m²  | 0,00 m²        | 179,67 m²        |
| 1º SUBSOLO            | 36,98 m²   | 0,00 m²      | 0,00 m²      | 0,00 m²  | 424,60 m²      | 0,00 m²          |
| 2º SUBSOLO            | 53,65 m²   | 0,00 m²      | 0,00 m²      | 87,74 m² | 436,21 m²      | 0,00 m²          |
| TOTAL                 | 446,19 m²  | 766,82 m²    | 495,62 m²    | 96,13 m² | 869,21 m²      | 393,63 m²        |

OBS.: ÁREAS CALCULADAS COM BASE EM POLYLINES DO SOFTWARE AUTOCAD

|                                                                                       |            |                                 |                                     |
|---------------------------------------------------------------------------------------|------------|---------------------------------|-------------------------------------|
| 04                                                                                    | 11/08/2021 | LEVANTAMENTO DA OCUPAÇÃO        | STEFANIA                            |
| 03                                                                                    | 10/1999    | REVISÃO GERAL "AS BUILT"        | INISTEC                             |
| 02                                                                                    | 03/1999    | REVISÃO GERAL                   | INISTEC                             |
| 01                                                                                    | 07/1998    | REVISÃO GERAL                   | INISTEC                             |
| REVISÃO                                                                               | DATA       | DISCRIMINAÇÃO                   | VISTO                               |
| EMPRESA BRASILEIRA DE CORREIOS E TELÉGRAFOS                                           |            |                                 |                                     |
|  |            | COORDENAÇÃO DE ENGENHARIA<br>MG | 01/05                               |
| LEVANTAMENTO DA OCUPAÇÃO DO EDIFÍCIO FLORESTA                                         |            |                                 |                                     |
| AV. DO CONTORNO Nº 1909 - BAIRRO: FLORESTA - BELO HORIZONTE/MG                        |            |                                 |                                     |
| LEVANTAMENTO                                                                          |            |                                 |                                     |
| PLANTAS DO 1º E 2º SUBSÓLOS                                                           |            |                                 |                                     |
| ÁREA DO TERRENO                                                                       | 554,40 m²  | DESCRIÇÃO                       | INISTEC - INSTALACOES TECNICAS LTDA |

